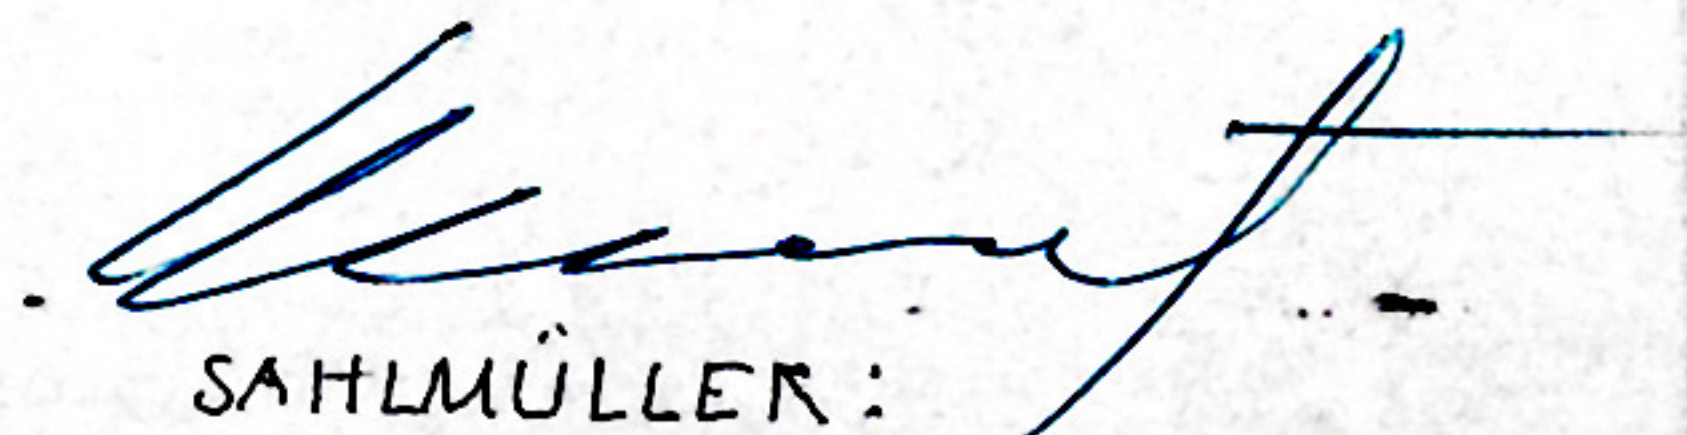


Zweitschrift

B E B A U U N G S P L A N  
ZOLLING-ANGLBERG Nord-West  
LÄND KREIS-FREISING

PLANFERTIGER :


  
SAHLMÜLLER:

GEFERTIGT AM 27.5.72.


geändert am 5. Oktober 1972

Durch Gemeinderatsbeschluß vom 26.1.1973 geändert und ergänzt  
entsprechend des Genehmigungsbescheides vom 12.12.1972

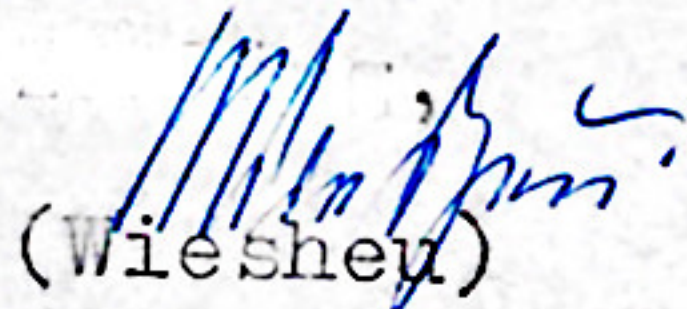


  
(Wiesheu)

1. Bürgermeister

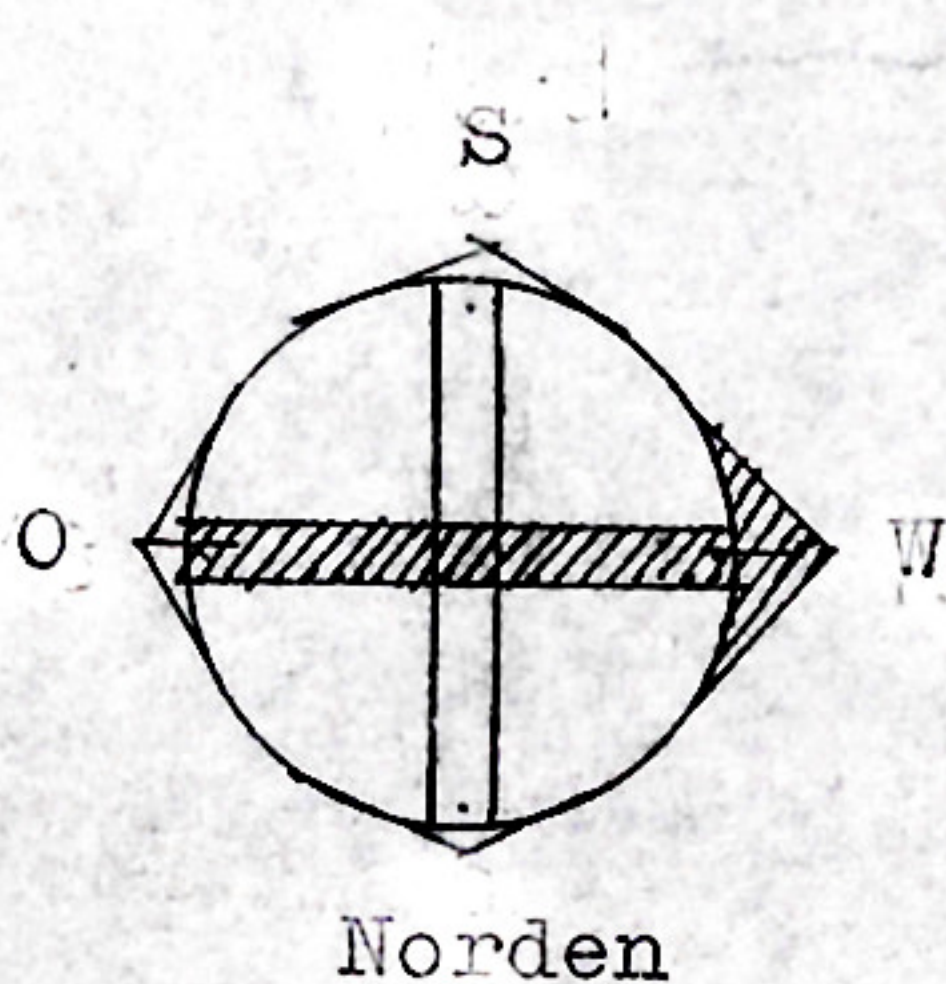



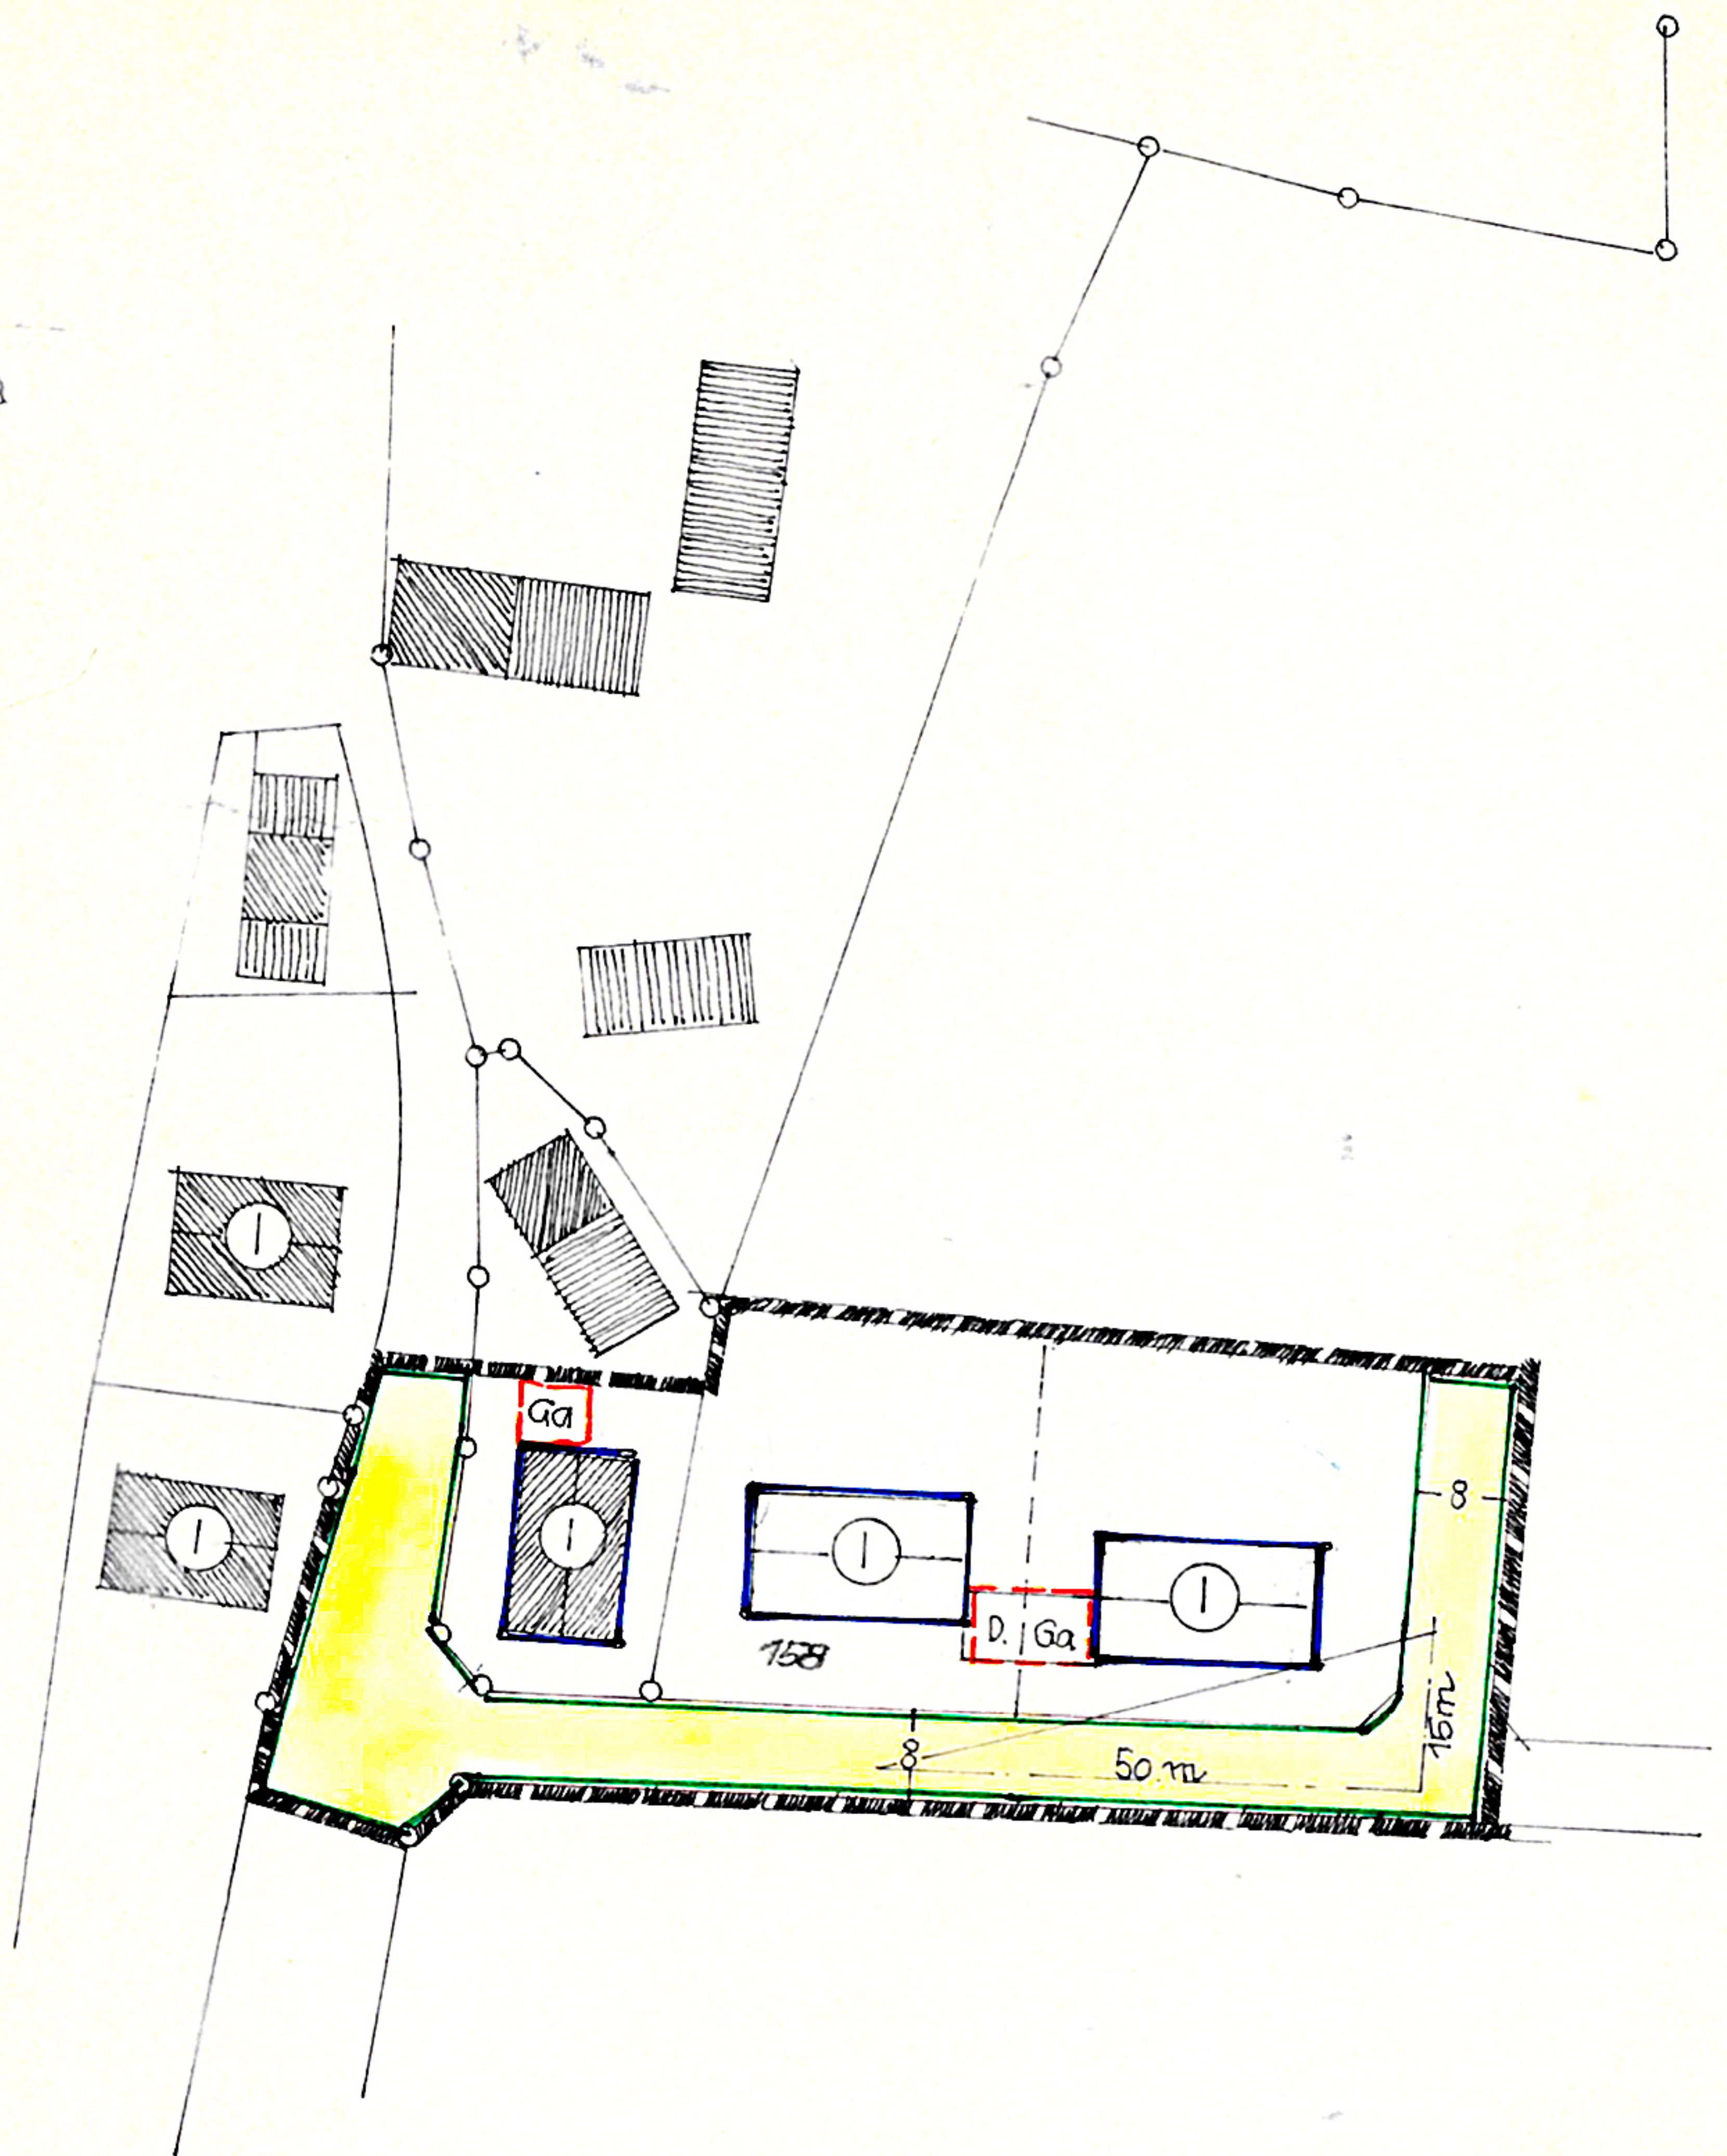

Maßstab 1:1000










Die Gemeinde Z o l l i n g  
erläßt auf Grund §§ 9, 10 Bundesbaugesetz (BBauG) vom 23.6.1960  
(BGBl.I S. 341), Artikel 23 der Gemeindeordnung für den Freistaat  
Bayern (GO) vom 25.1.1952 (BayBS I S.461), Artikel 107 der Bayerischen  
Bauordnung (BayBO) vom 1.8.1962 (GVBl.S.179), <sup>\*in d.F.v. 21.8.69 (GVBl.S.263)</sup>  
die bauliche Nutzung der Grundstücke (BNutzVO vom 26.6.1962 (BGBl.I S.429)  
<sup>\*Id.F. vom 26.11.1968 (BGBl.I S. 1237)</sup>  
und der Verordnung über Festsetzungen im Bebauungsplan vom 22.6.1961  
(GVBl.S.161) und der Verordnung über die Ausarbeitung der Bauleitpläne  
sowie über die Darstellung des Planinhalts - Planzeichenverordnung -  
vom 19.1.1965 (Bundesgesetzblatt I S. 21) diesen Bebauungsplan als

### S a t z u n g

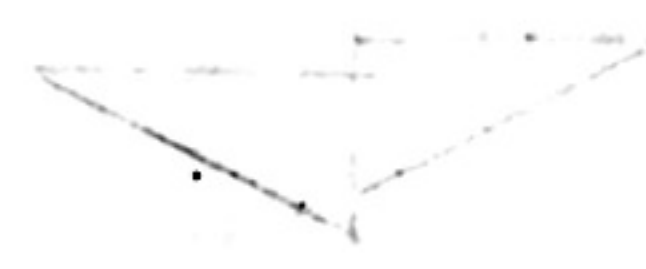Dieser Bebauungsplan ersetzt alle innerhalb seines räumlichen Geltungs-  
bereiches früher festgesetzten Bebauungs- und Baulinienpläne.


#### A) F e s t s e t z u n g e n

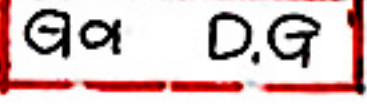- 1 a) Das Bauland wird nach § 9 Bundesbaugesetz und § 4 Baunutzungsver-  
ordnung als allgemeines Wohngebiet festgesetzt.
- 1 b) Ausnahmen, wie sie in § 4 Absatz 3 Baunutzungsverordnung vorgesehen  
sind, werden nicht Bestandteil dieses Bebauungsplanes.
- 2 a) Innerhalb der ausgewiesenen überbaubaren Grundstücksflächen können  
untergeordnete Nebenanlagen und Einrichtungen im Sinne des § 14  
Absatz 1 Baunutzungsverordnung nur ausnahmsweise zugelassen werden.
- 2 b) Abgesehen von Einfriedungen und baulichen Anlagen zur Aufnahme von  
beweglichen Abfallbehältern sind außerhalb der ausgewiesenen über-  
baubaren Grundstücksflächen untergeordnete Nebenanlagen und Ein-  
richtungen im Sinne des § 14 Absatz 1 Baunutzungsverordnung unzu-  
lässig.
- 3 a) ~~Als Grundflächen- und Geschosflächenzahl gelten maximal die Höchst-~~  
~~werte des § 17 Absatz 1 Baunutzungsverordnung \*~~  
Die maximale Grundflächenzahl wird auf 0,35 festgesetzt.
- 4 a) Für Garagen wird festgesetzt:  
Wandhöhe maximal 2,40 m; Dachform: Pultdach; Dachneigung: 3°.
- 4 b) Doppelgaragen (DGA) müssen mit gleicher Wandhöhe an ihrer gemein-  
samen Grundstücksgrenze zusammengebaut werden.
- 4 c) Soweit Garagen, wie in diesem Bebauungsplan eingetragen, an der  
seitlichen oder rückwärtigen Grundstücksgrenze vorgesehen sind,  
ist Grenzbebauung vorgeschrieben.
- 5) Soweit in diesem Bebauungsplan Baugrenzen entlang von bestehenden  
Gebäudefronten gezeichnet sind, ist der Verlauf dieser Baugrenzen  
durch die bestehenden Außenfronten dieser Häuser festgelegt.
- 6 a) Als Einfriedungen entlang von öffentlichen Straßenverkehrsflächen  
werden nur Holzlatten-Zäune oder Hecken zugelassen.
- 6 b) Für Holzlatten-(Hanichel-)zäune wird festgesetzt: Höhe max. 1,00 m  
über Oberkante Erschließungsstraßenmitte. Säulen müssen überdeckt  
sein und sind mindestens 10 cm niedriger zu halten als die Oberkante  
des Zaunes.
- 6 c) Für Hecken als Einfriedung wird festgesetzt: Höhe max. 1,00 m über  
Oberkante Erschließungsstraßenmitte. Die Hecke kann mit Maschen-  
draht hinterspannt sein, welcher mindestens 10 cm niedriger zu  
halten ist als die Oberkante der Hecke
- 6 d) Sichtschutzmatten sind unzulässig.
- 7 a) Kniestöcke werden nicht zugelassen.
- 7 b) Dachgauben sind unzulässig; Dachliegefenster sind nur bis zu einer  
maximalen Größe von 50 x 80 cm zulässig.
- 8) Stellplätze für bewegliche Abfallbehälter müssen überdacht sein.
- 9)  Sichtdreiecke sind von baulichen Anlagen, Bepflan-  
zungen und Ablagerung von Gegenständen über 1,00 m  
Höhe über Straßenoberkante freizuhalten.
- 10)  Grenze des räumlichen Geltungsbereiches des Be-  
bauungsplanes  
 Baugrenzen  
 Straßenbegrenzungslinien  
 öffentliche Straßenverkehrsflächen  
 Flächen für Garagen, Doppelgaragen  
 einzuhaltende Firstrichtung.
- 11) I zwingend Dachform: Satteldach; Dachneigung:  
1 Vollgeschoß 28 - 30°  
Wandhöhe: max. 3,40 m über Oberkante  
Erschließungsstraße.
- 12) Die Bauvorhaben sind an die zentrale Wasserversorgung anzuschließen  
Das anfallende Abwasser ist in 3-Kammerausfallgruben gemäß DIN  
4261 vorzureinigen, ehe es anschließend in den Untergrund ver-  
sickert wird.

\*3b) Die maximale Geschosflächenzahl wird auf 0,35 festgesetzt.



## B) Hinweise

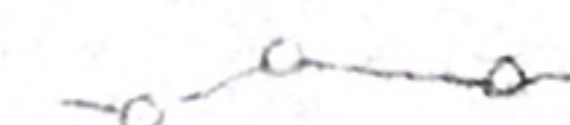

Bestehende Grundstücksgrenzen

158


Flurstücksnummer



bestehende Wohngebäude, Nebengebäude



Vorschlag für die Teilung der Grundstücke

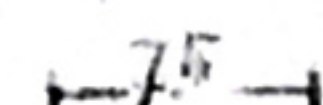

Maßangaben in Metern

Zolling, den 23. Sep. 1972

Gemeinde Zolling



(Bürgermeister)

## C) Verfahrenshinweise

- 1) Der Entwurf des Bebauungsplanes wurde mit der Begründung gemäß § 2 Abs. 6 BBauG vom 18.10.1972 bis 20.11.1972 in der Gemeindekanzlei öffentlich ausgelegt.



Zolling, den 23. Nov. 1972

(Bürgermeister)

- 2) Die Gemeinde Zolling hat mit Beschluß des Gemeinderates vom 24. November 1972 den Bebauungsplan gemäß § 10 BBauG als Satzung beschlossen.



Zolling, den 27. November 1972

(Bürgermeister)

- 3) Das Landratsamt Freising hat den Bebauungsplan mit Verfügung vom 12. Dez. 1972 Nr. 504-610-100/47 gemäß § 11 BBauG (in Verbindung mit § 1 der Verordnung vom 17. Oktober 1963 - GVBl. S. 194) genehmigt.



Freising, den 17.4.1973

L. A.

(L. Schrittenloher)  
Landrat

- 4) Der genehmigte Bebauungsplan wurde mit Begründung vom 6. Feb. 1973 bis 7. März 1973 in der Gemeindekanzlei gemäß § 12 Satz 1 BBauG öffentlich ausgelegt. Die Genehmigung und die Auslegung sind am 29. Jan. 1973 ortsüblich durch Anschlag an der Gemeindetafel bekanntgemacht worden. Der Bebauungsplan ist damit nach § 12 BBauG rechtsverbindlich.



Zolling, den 19. MRZ 1973

(Bürgermeister)  
(Wiesheu)